
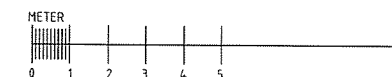


- ① PUTS KULÖR 1
- ② PUTS KULÖR 2
- ③ PUTS KULÖR 3
- ④ PUTS KULÖR 4
- ⑤ PANEL KULÖR 1
- ⑥ PANEL KULÖR 2
- ⑦ MÖRKGRÅTT TEGEL
- ⑧ FASADSKIVA (PARKLEX)
- ⑨ FÄRGAT GLAS

FÖR MATERIAL OCH KULÖRER SE
UTVÄNDIG FÄRG- OCH MATERIALBESKRIVNING.

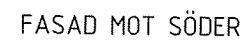

SWECO Architects AB Västmaningsgatan 43 101 25 STOCKHOLM		169 82 Stockholm Gustav III:s boulevard 64, Solna		TEL 08-782 87
■ A SWECO Architects AB 08-738 01 00 ☐ K Knut Jönsson AB 018-10 03 90 ☐ E Mudako AB 08-747 02 48 ☐ VVS WSP 08-688 67 58 ☐ L Landskapslaget 08-442 48 20 ☐ M Björking AB 08-455 56 00		SILVERLÖNNEN 1 & 2 Järvastaden, Sundbyberg Hus 1 Fasader		A3 1:200 SKALA A1 1:100
BESTÄLLKONSTRUKTÖR IA HANDELSÄGARE M Lincoln ARBETSNUMMER JM-S0160		KOD TYP P35 P.061455.13		ARBETSNUMMER A-40-3-1001
DATUM 2012-10-19		AVSÄNDARE Sidsel Wållgren		REVISOR


2012-10-18 18:10:21 C:\Revitprojekt\Silverlönnen Hus 1_CENTRALFIL seivagrvt




FASAD MOT NORR



FASAD MOT SÖDER

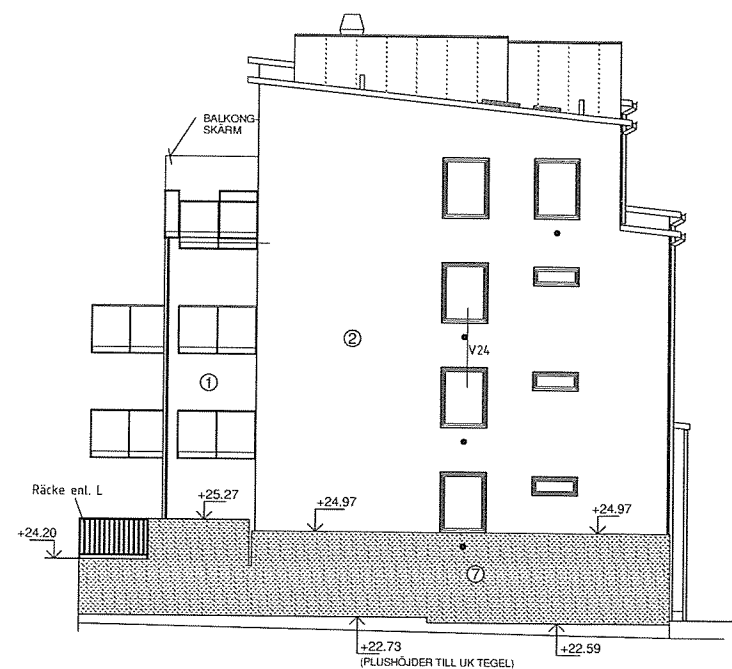

FASAD MOT ÖSTER

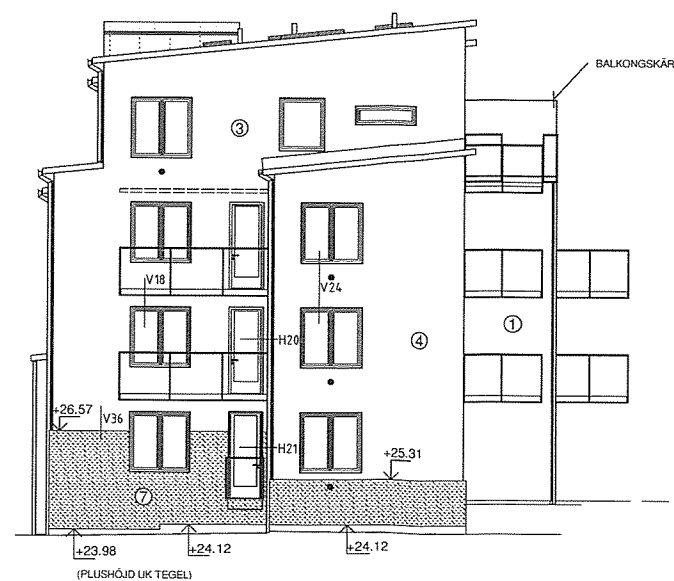

FASAD MOT VÄSTER

FÖRKLARINGAR



- ① PUTS KULÖR 1
- ② PUTS KULÖR 2
- ③ PUTS KULÖR 3
- ④ PUTS KULÖR 4
- ⑤ PANEL KULÖR 1
- ⑥ PANEL KULÖR 2
- ⑦ MÖRKGRÅTT TEGEL
- ⑧ FASADSKIVA (PARKLEX)
- ⑨ FÄRGAT GLAS





HÄNVISNINGAR

FÖR MATERIAL OCH KULÖRER SE
UTVÄNDIG FÄRG- OCH MATERIALBESKRIVNING.

RELATIONSHANDLING

			BYTT	ÄNDRA/ÖVERÄNDRA	SIGILL	DATUM
SWECO  SWECO Architects AB Västmannagatan 43 113 25 STOCKHOLM				169 82 Stockholm Gustav III:s boulevard 64, Solna	Tel 08-782 87	
■ A	SWECO Architects AB	08-738 01 00	SILVERLÖNNEN 1 & 2 Järvastaden, Sundbyberg Hus 2 Fasader			
□ K	Knut Jönsson AB	018-10 03 90				
□ E	Mudako AB	08-747 02 48				
□ VVS	WSP	08-688 67 58				
□ L	Landskapslaget	08-442 48 20				
□ M	Björking AB	08-455 56 00				
RITAD/KONSULTERAD			ARBETSNUMMER		A3 1:200	
IA M Lincoln		JM-S0160			SKALA A1 1:100	
DATUM			ANSVARIG		KOD TYP PDS	RITINGSNUMMER
2012-10-19			Sidsel Wältgren		P.061455.13	A-40.3-2001

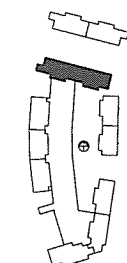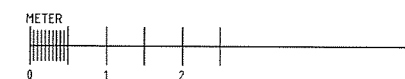

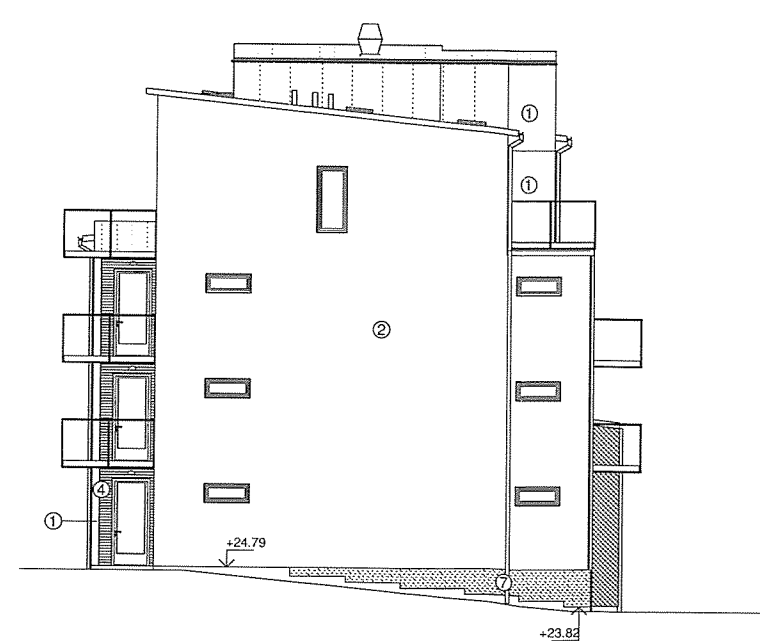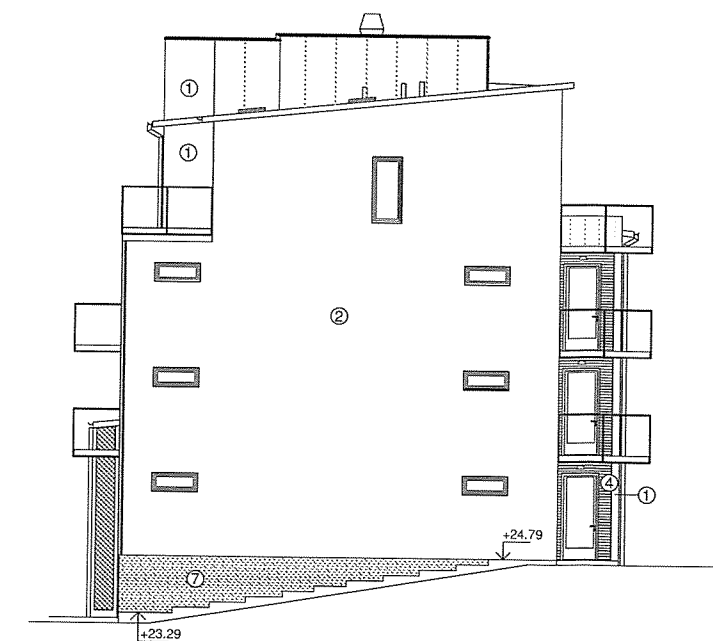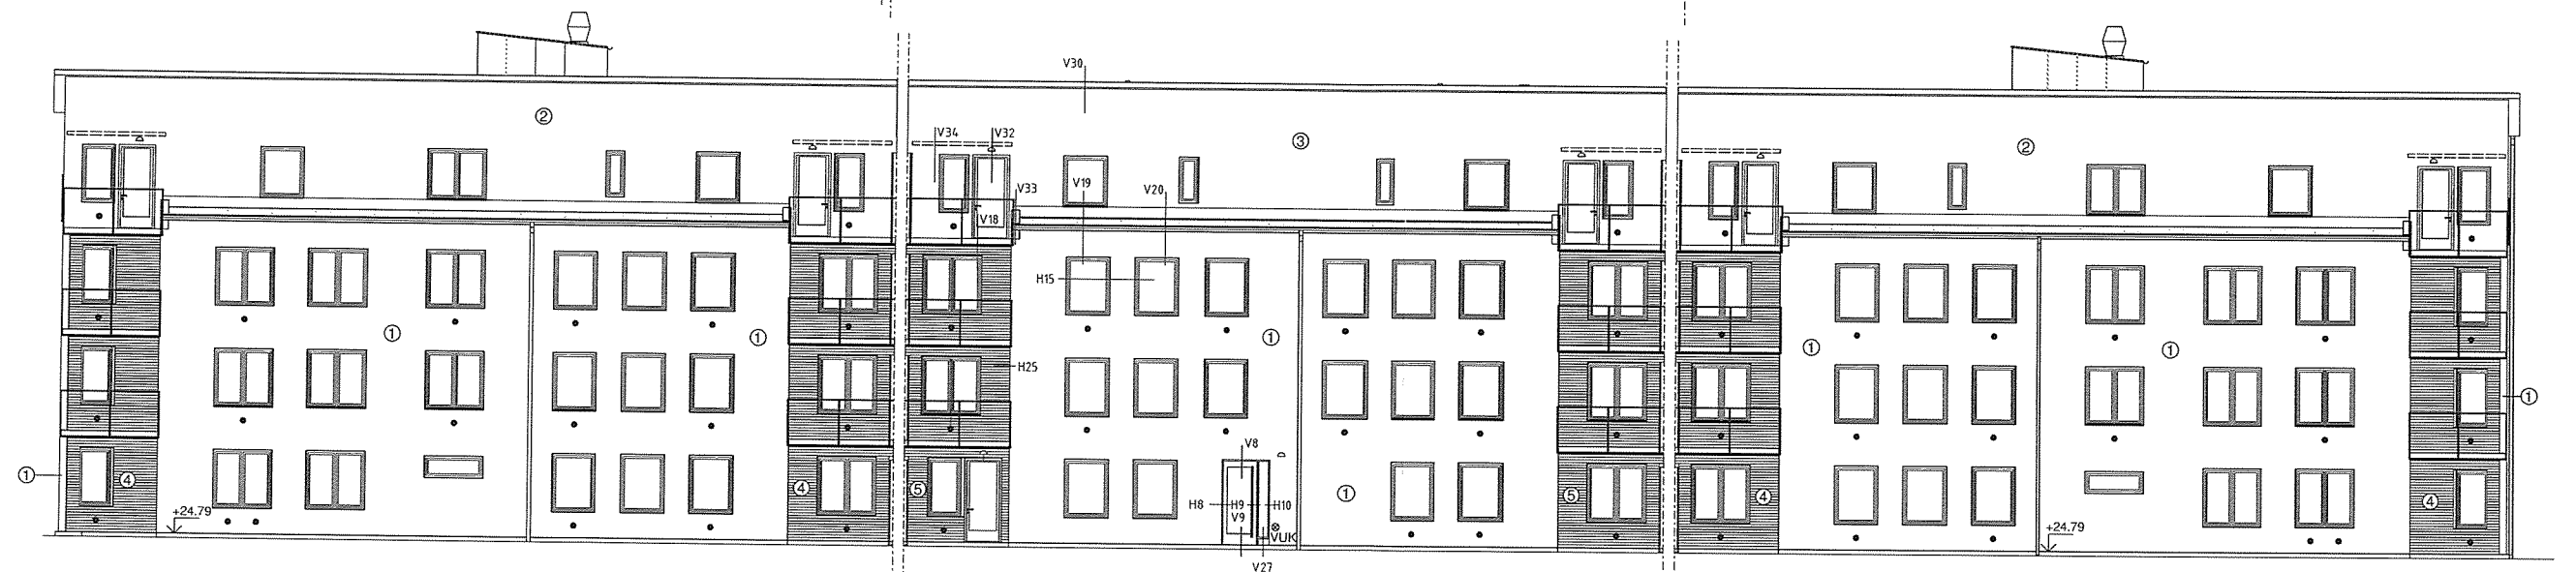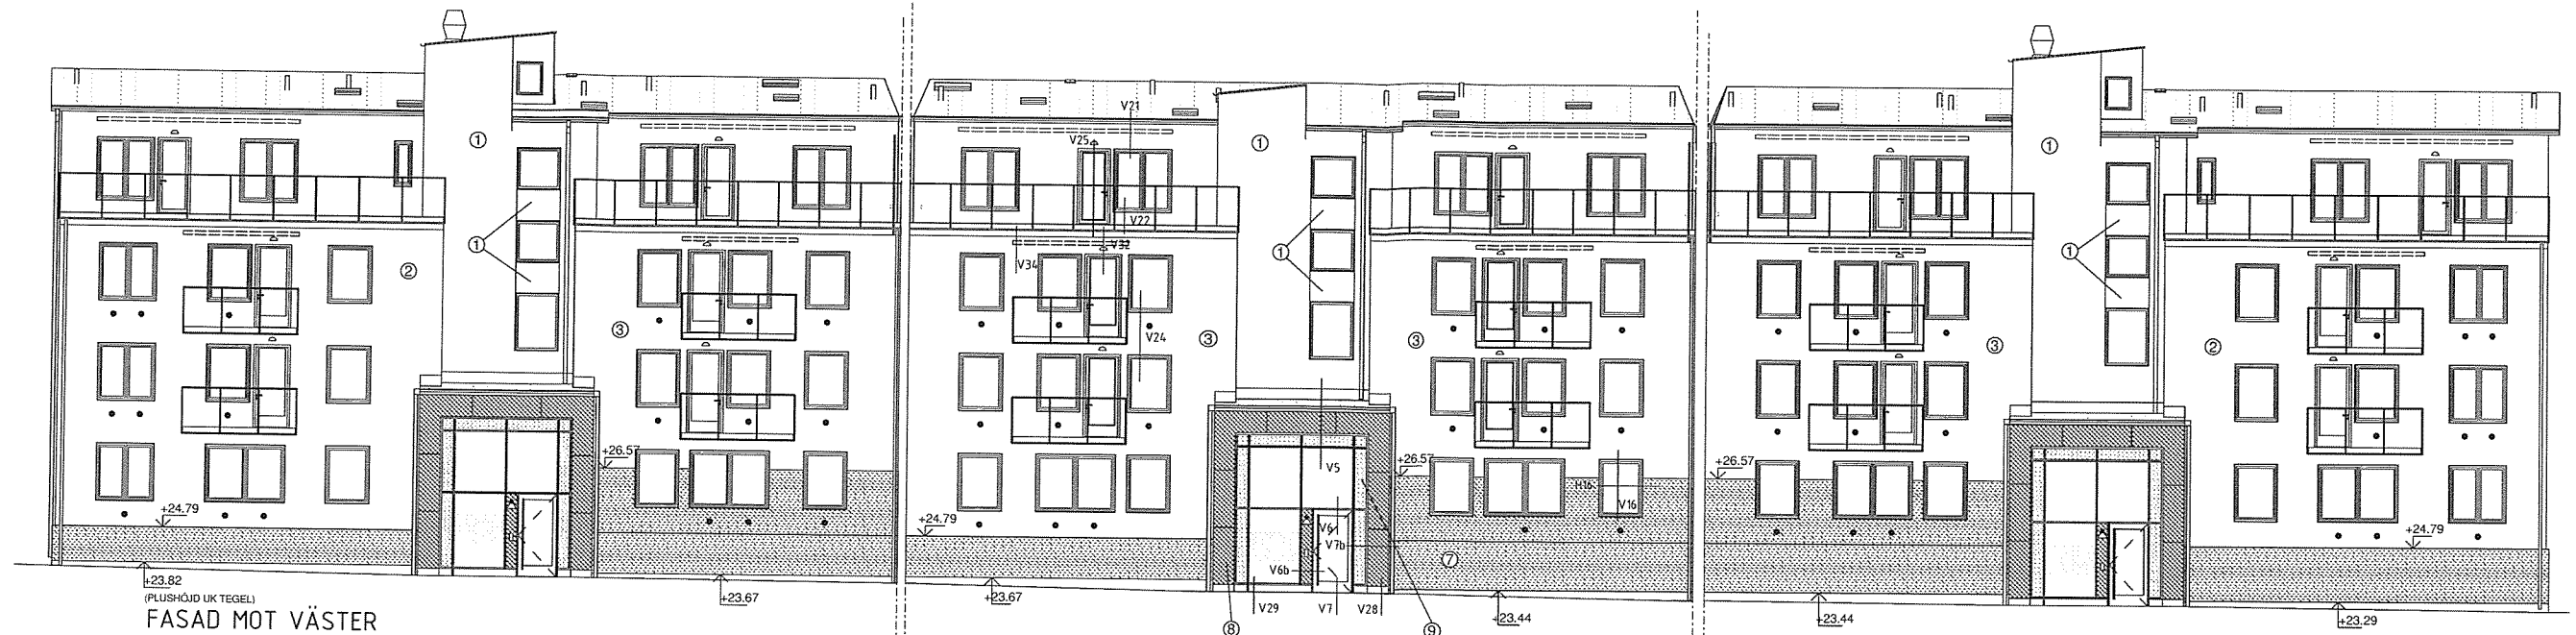

FÖRKLARINGAR

- ① PUTS KULÖR 1
- ② PUTS KULÖR 2
- ③ PUTS KULÖR 3
- ④ PANEL KULÖR 1
- ⑤ PANEL KULÖR 2
- ⑥ PANEL KULÖR 3
- ⑦ MÖRKGRÄTT TEGEL
- ⑧ FASADSKIVA (PARKLEX)
- ⑨ FÄRGAT GLAS

HÄNVISNINGAR

FÖR MATERIAL OCH KULÖRER SE
UTVÄNDIG FÄRG- OCH MATERIALBESKRIVNING.

RELATIONSHANDLING

BYGGNAD		ANFÖR		SEN	DATUM
SWECO		SWECO Architects AB		169 82 Stockholm	Tel 08-782 87 01
A		SWECO Architects AB		Gustav III:s boulevard 64, Solna	
K		Knut Jönsson AB			
E		Mudako AB			
VVS		WSP			
L		Landskapslaget			
M		Björking AB			
RITAD/RÖNSTRUKTURERAD		HANDLÄGGARE		ARBETSNUMMER	
2012-10-19		M Lincoln		JM-S0160	
ANSVARIG		ANSVARIG		KOD TYP PPS	
Sidsel Wältgren		Sidsel Wältgren		P.061455.13	
				RITNINGSNUMMER	
				A-40.3-5001	
				REV	

