




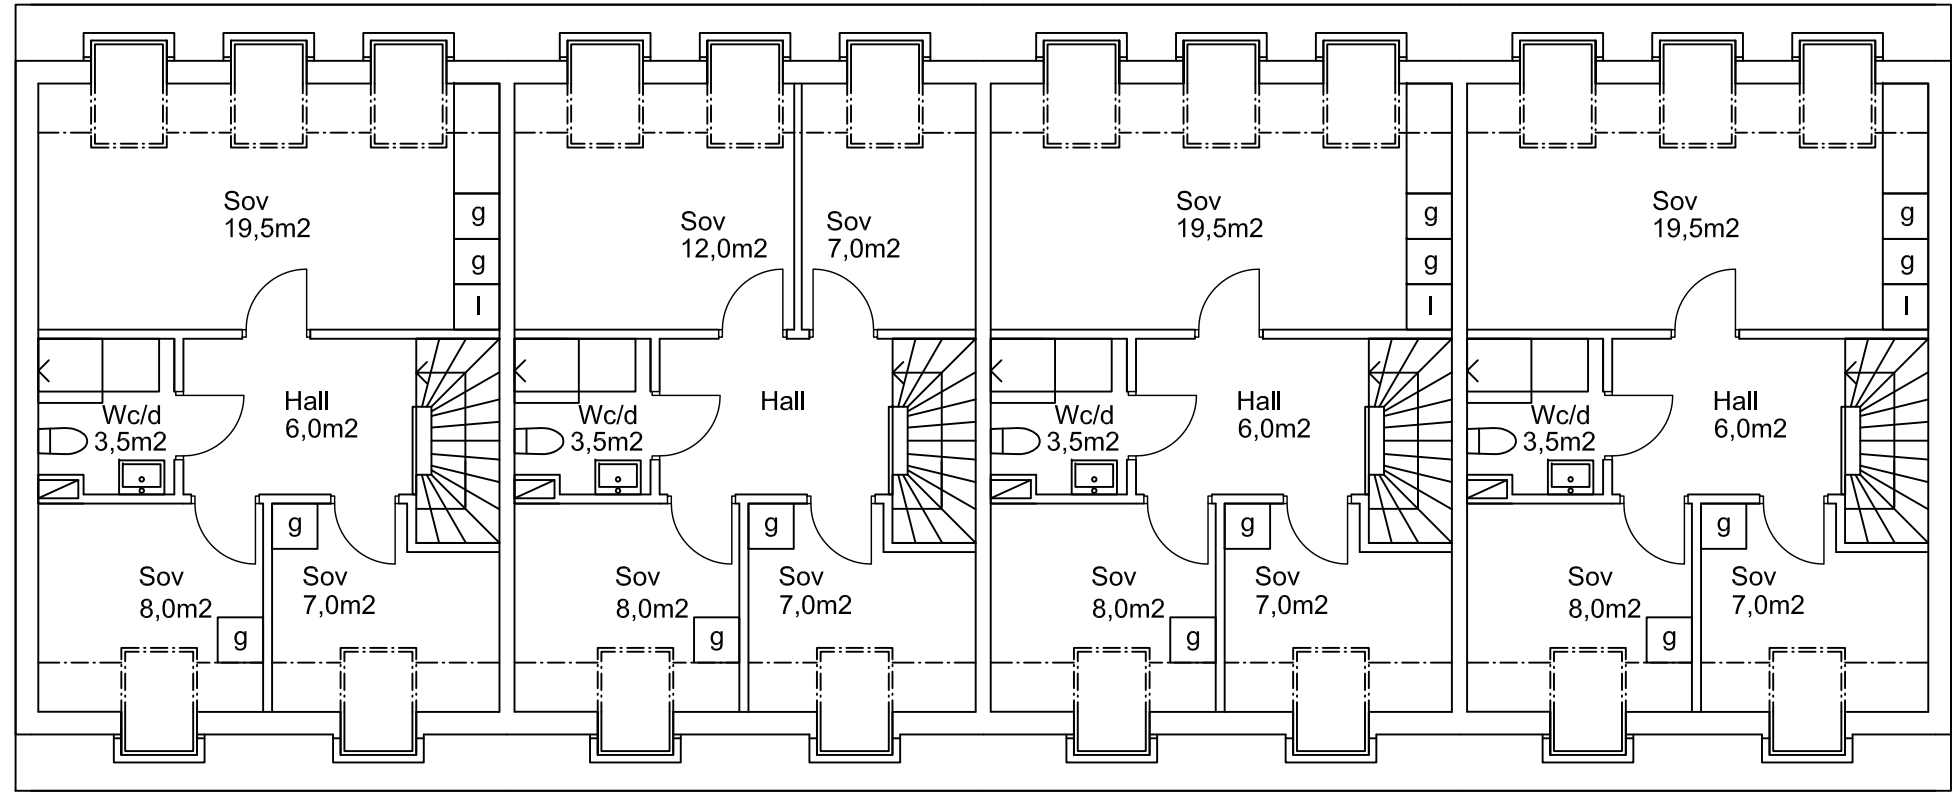


Plan 1tr

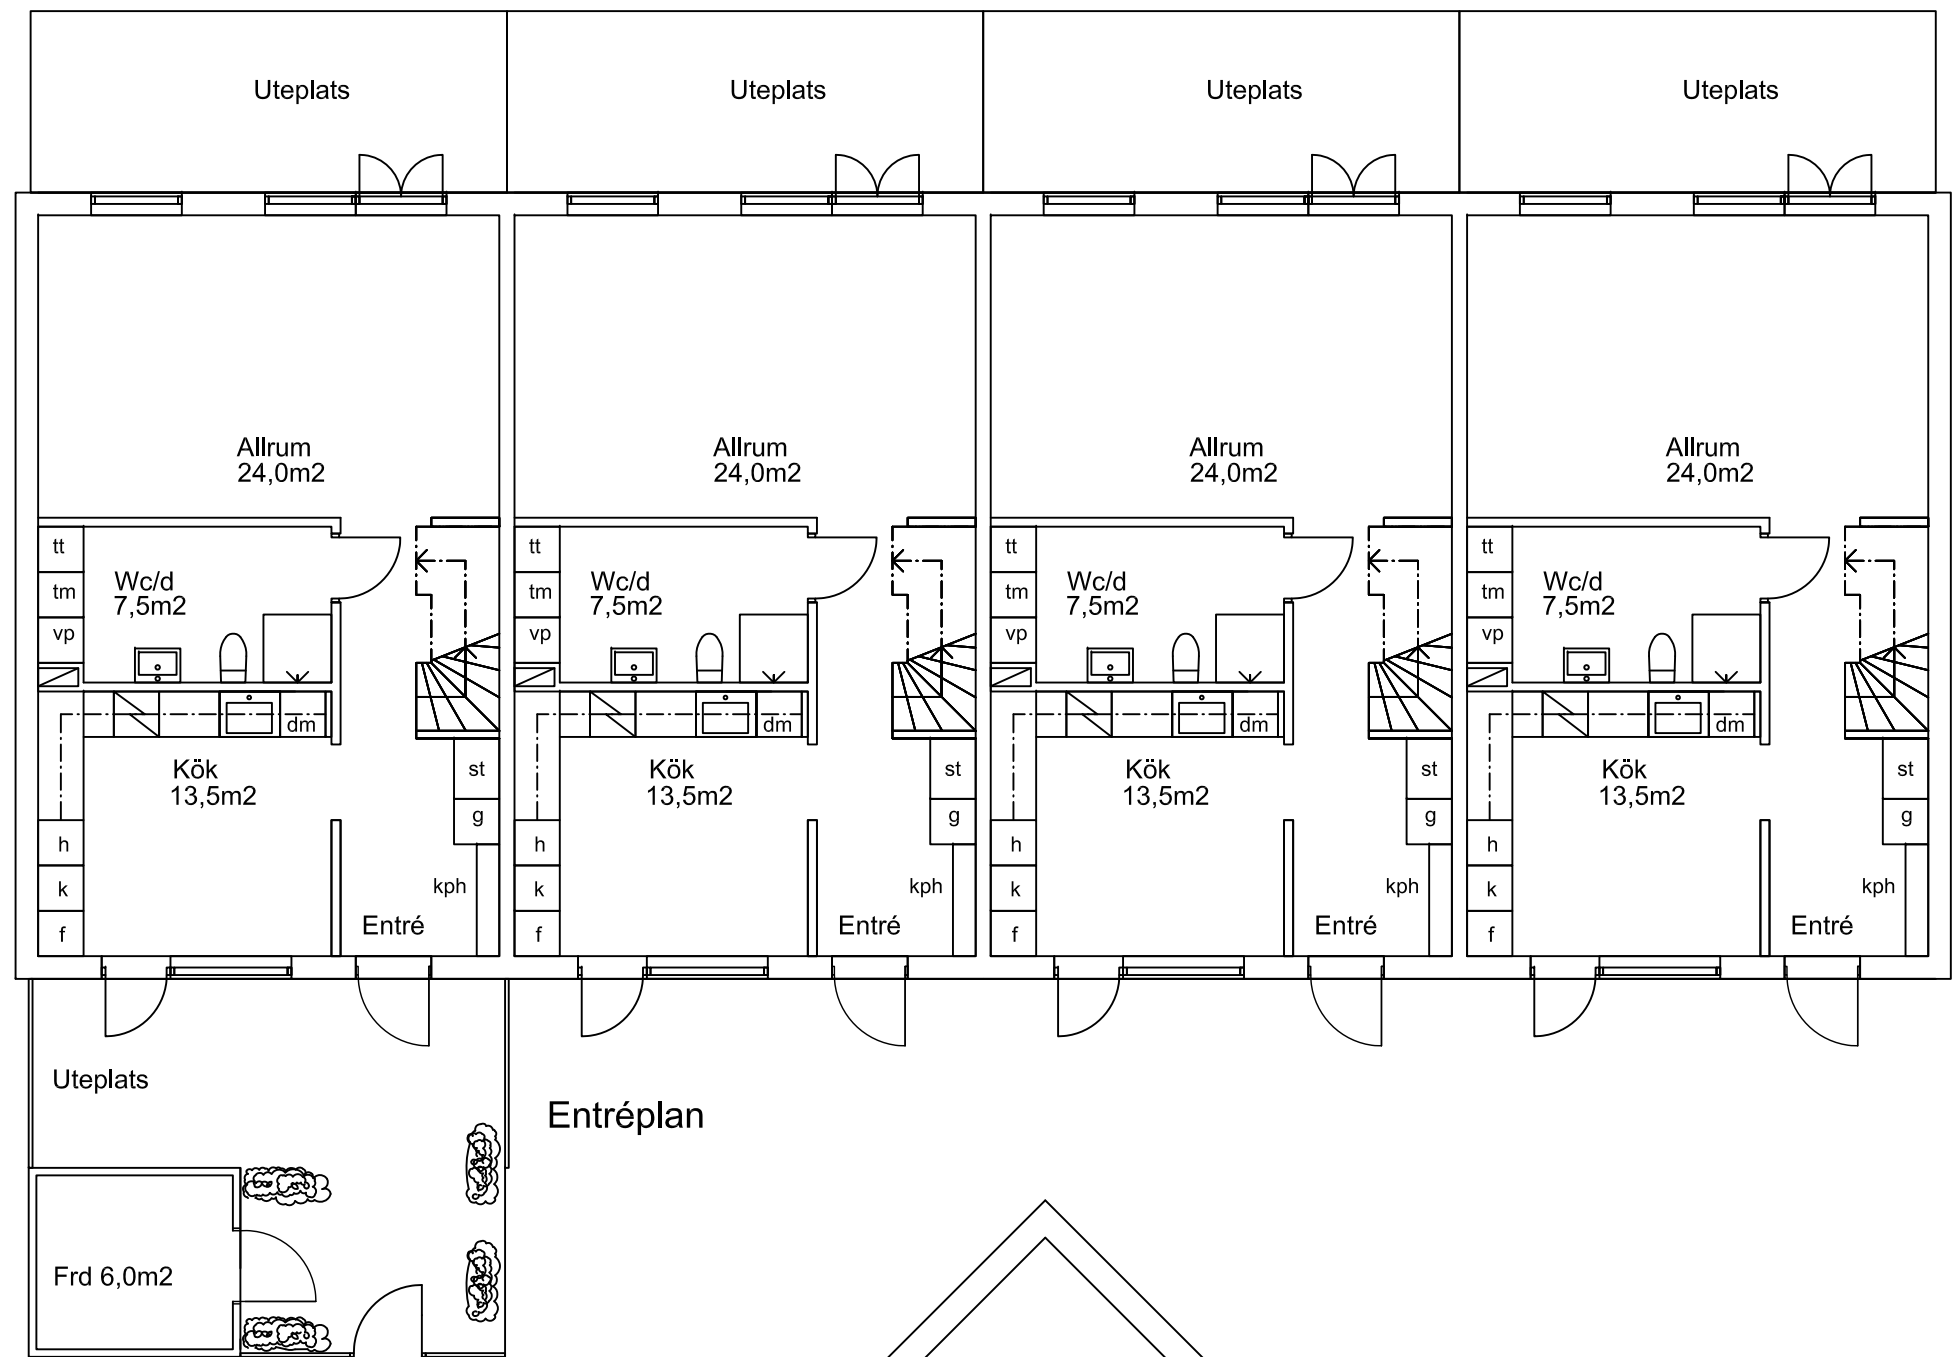


Entréplan

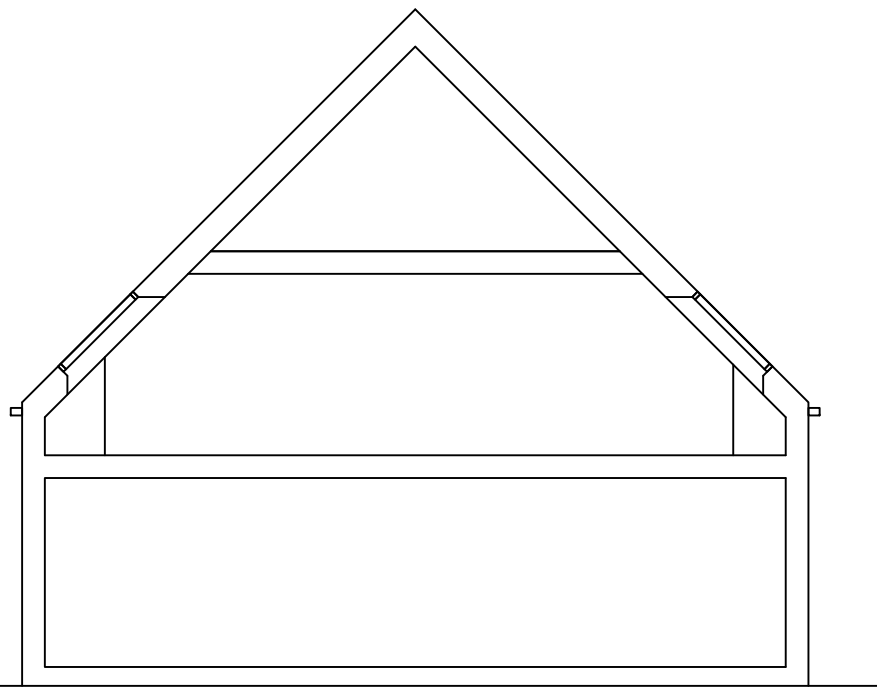


Sektion

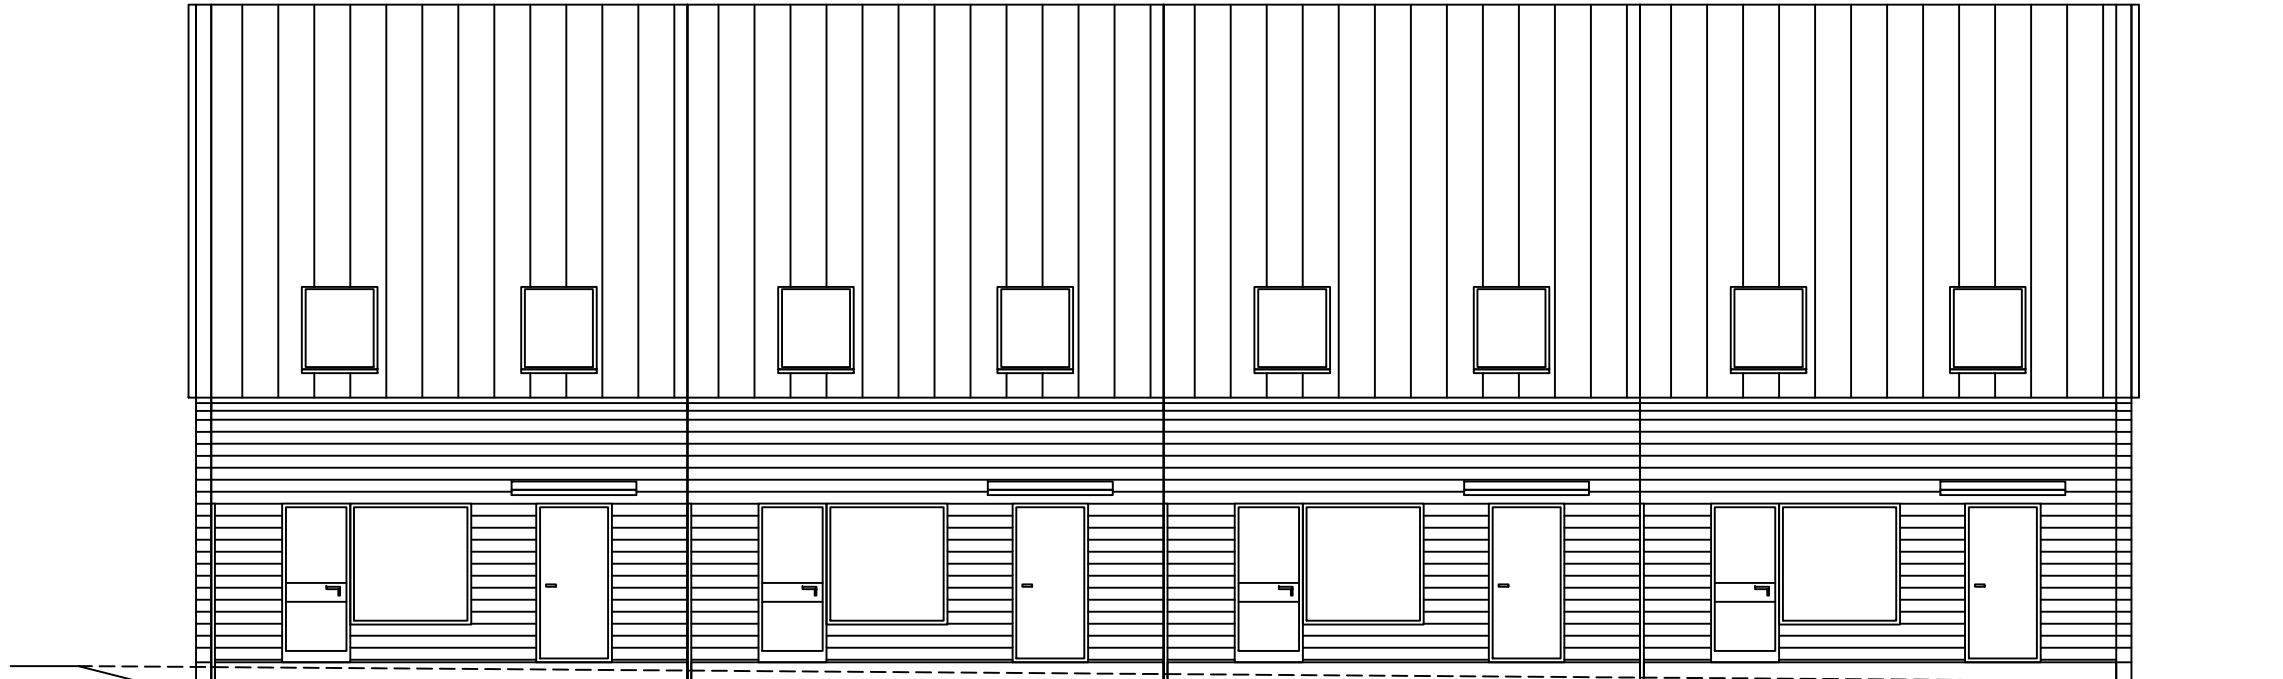


Fasad mot Öster

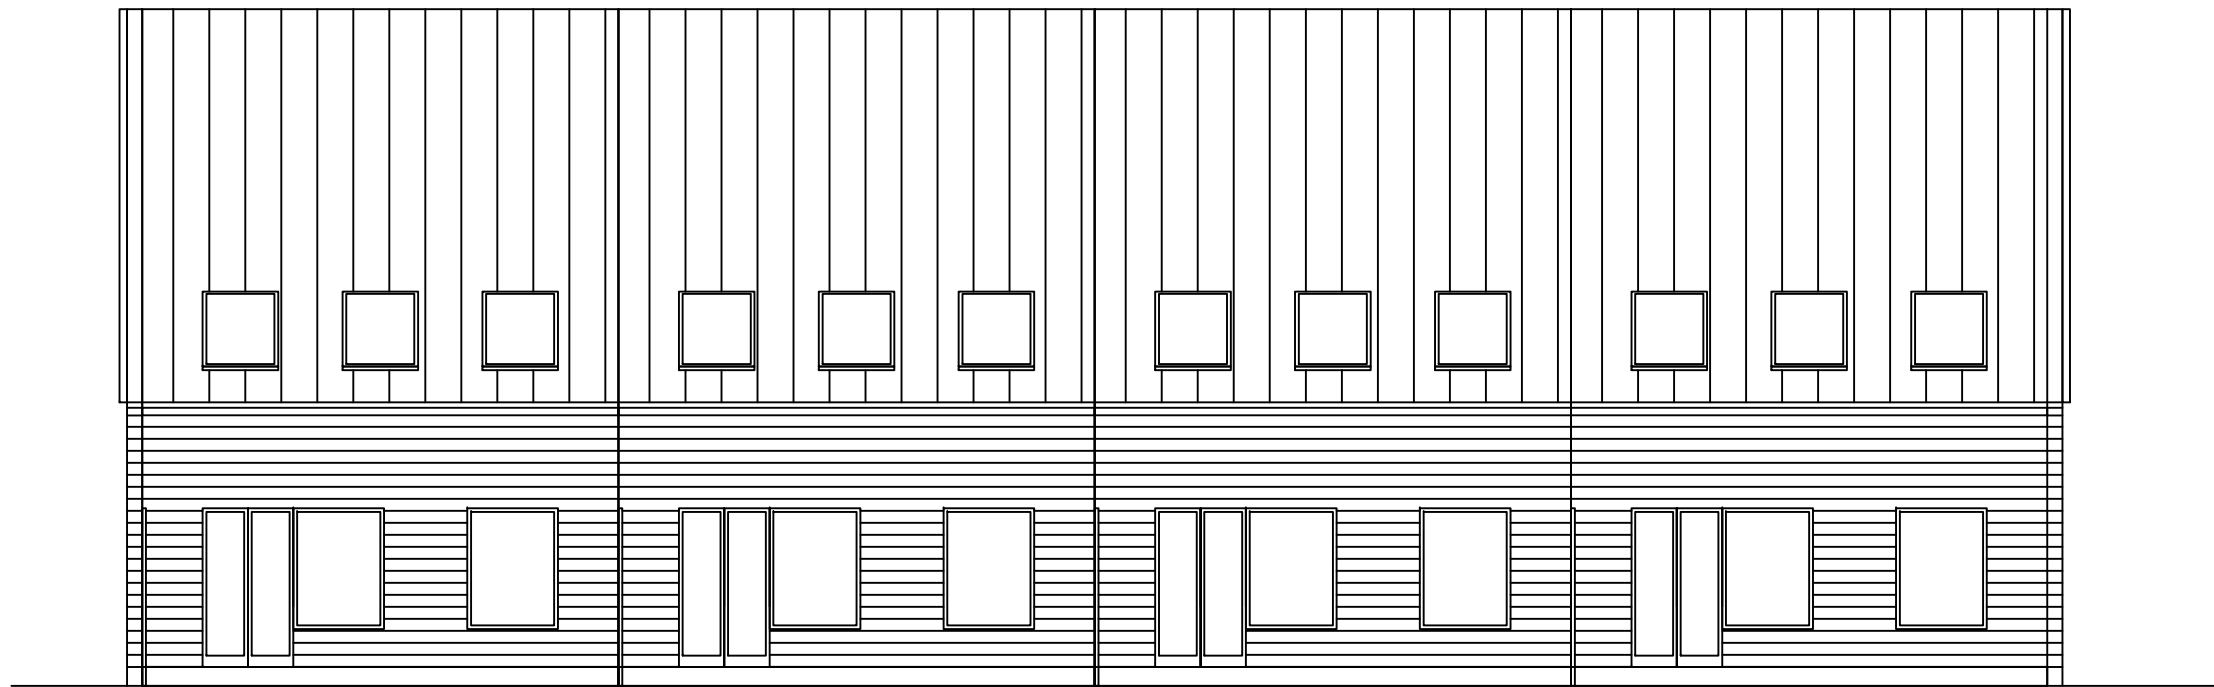

Fasad mot Väster

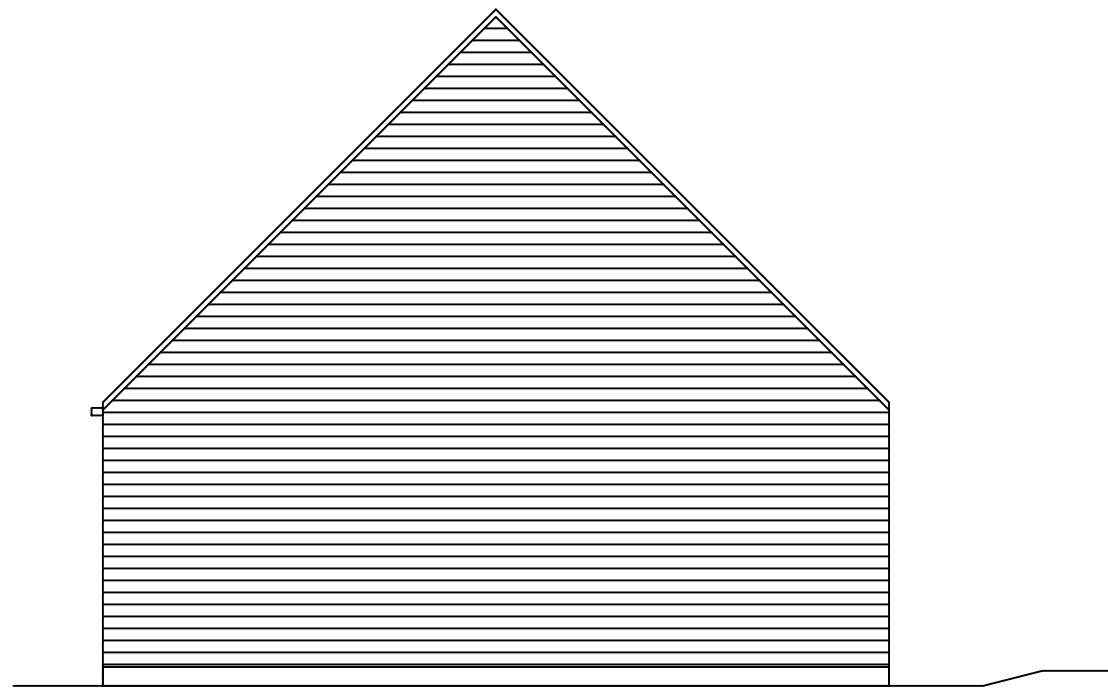

Fasad mot Söder

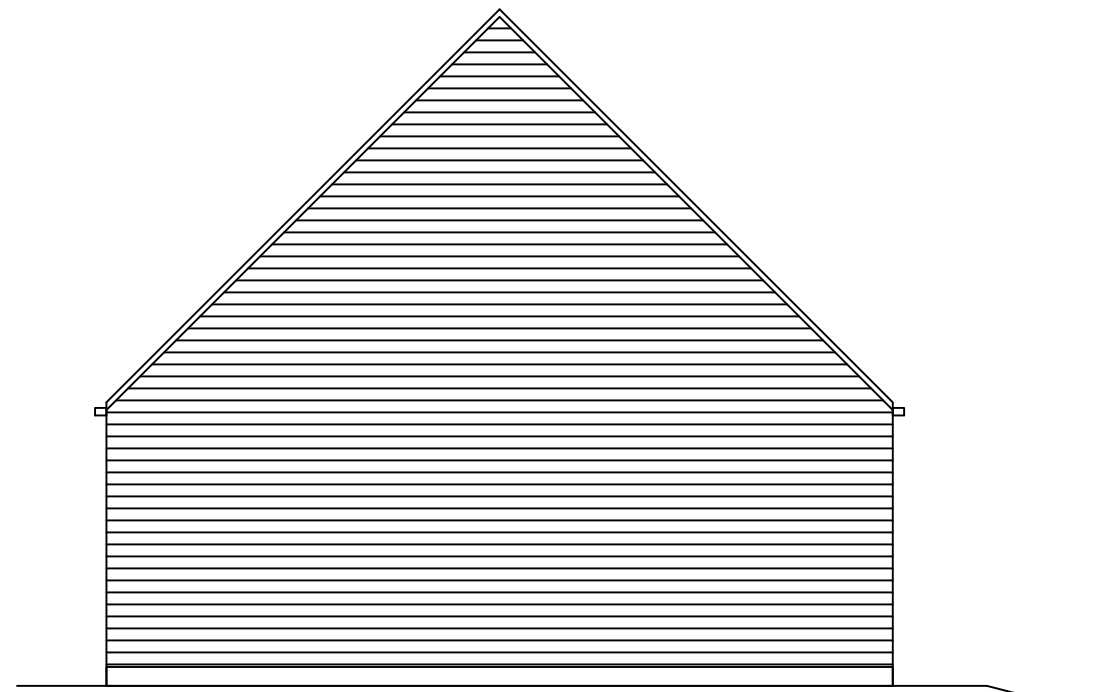

Fasad mot Norr

BET	ANT	ÄNDRINGEN AVSER	SIGN	DATUM
RELATIONSHANDLING				
Bygga bostäder AB Box 3413 103 68 Stockholm				
Bytomten 9 Örebro kommun				
Berlin Arkitekter Triewaldsgränd 1 111 29 Stockholm tele +46 8 442 05 10 anders@berlinarkitekter.se				
UPPDRAG NR		RITAD/KONSTR AV	HANDLÄGGARE	
DATUM		ANSVARIG		
2018 03 12		ANDERS BERLIN		
HUS A PLANER, FASADER				
HELSKALA	HALVSKALA		NUMMER	BET
1:100	A-40.1-11			